



Doorsnede ZZ

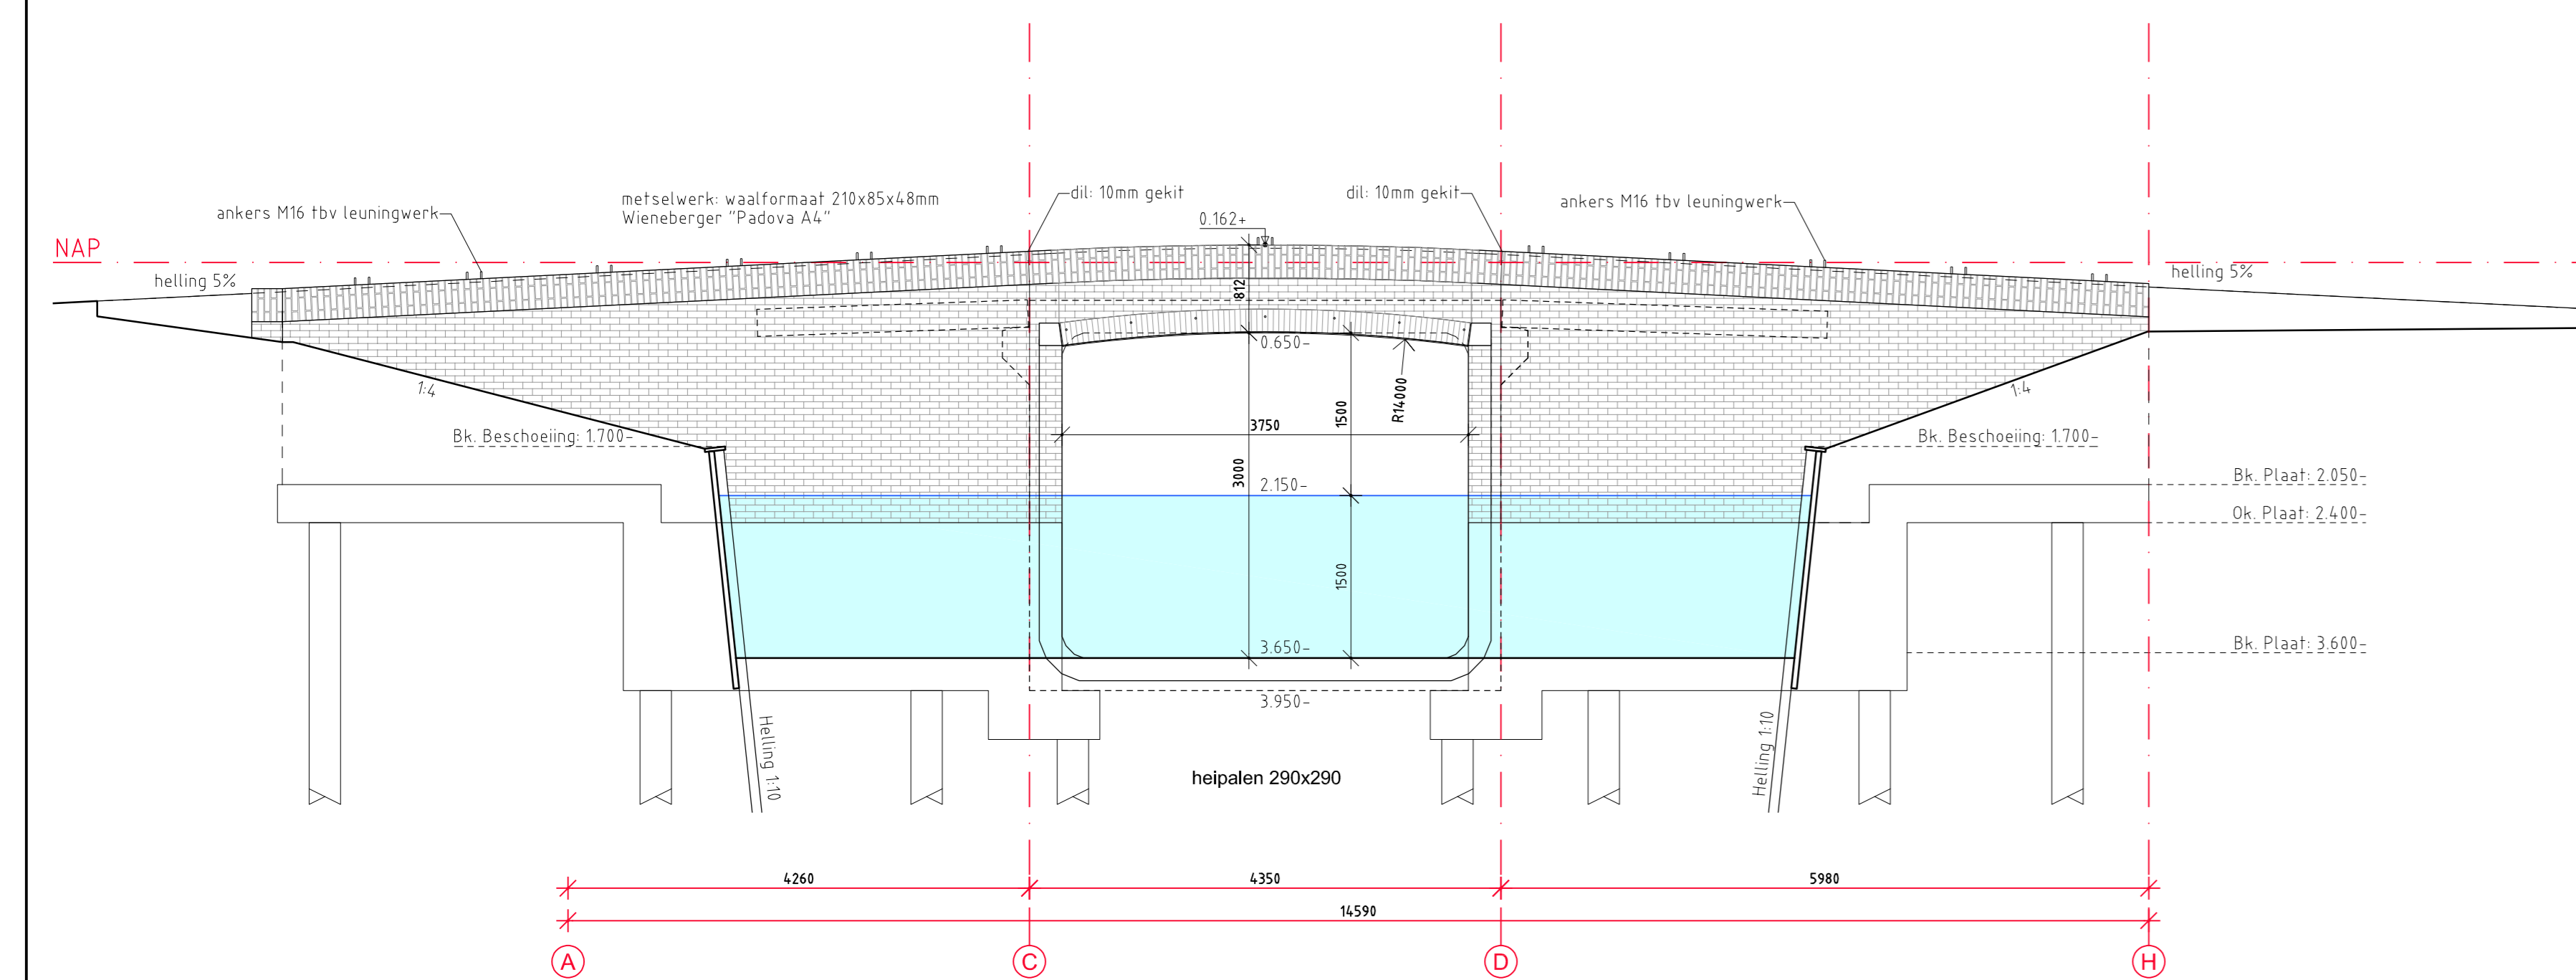


Zijaanzicht

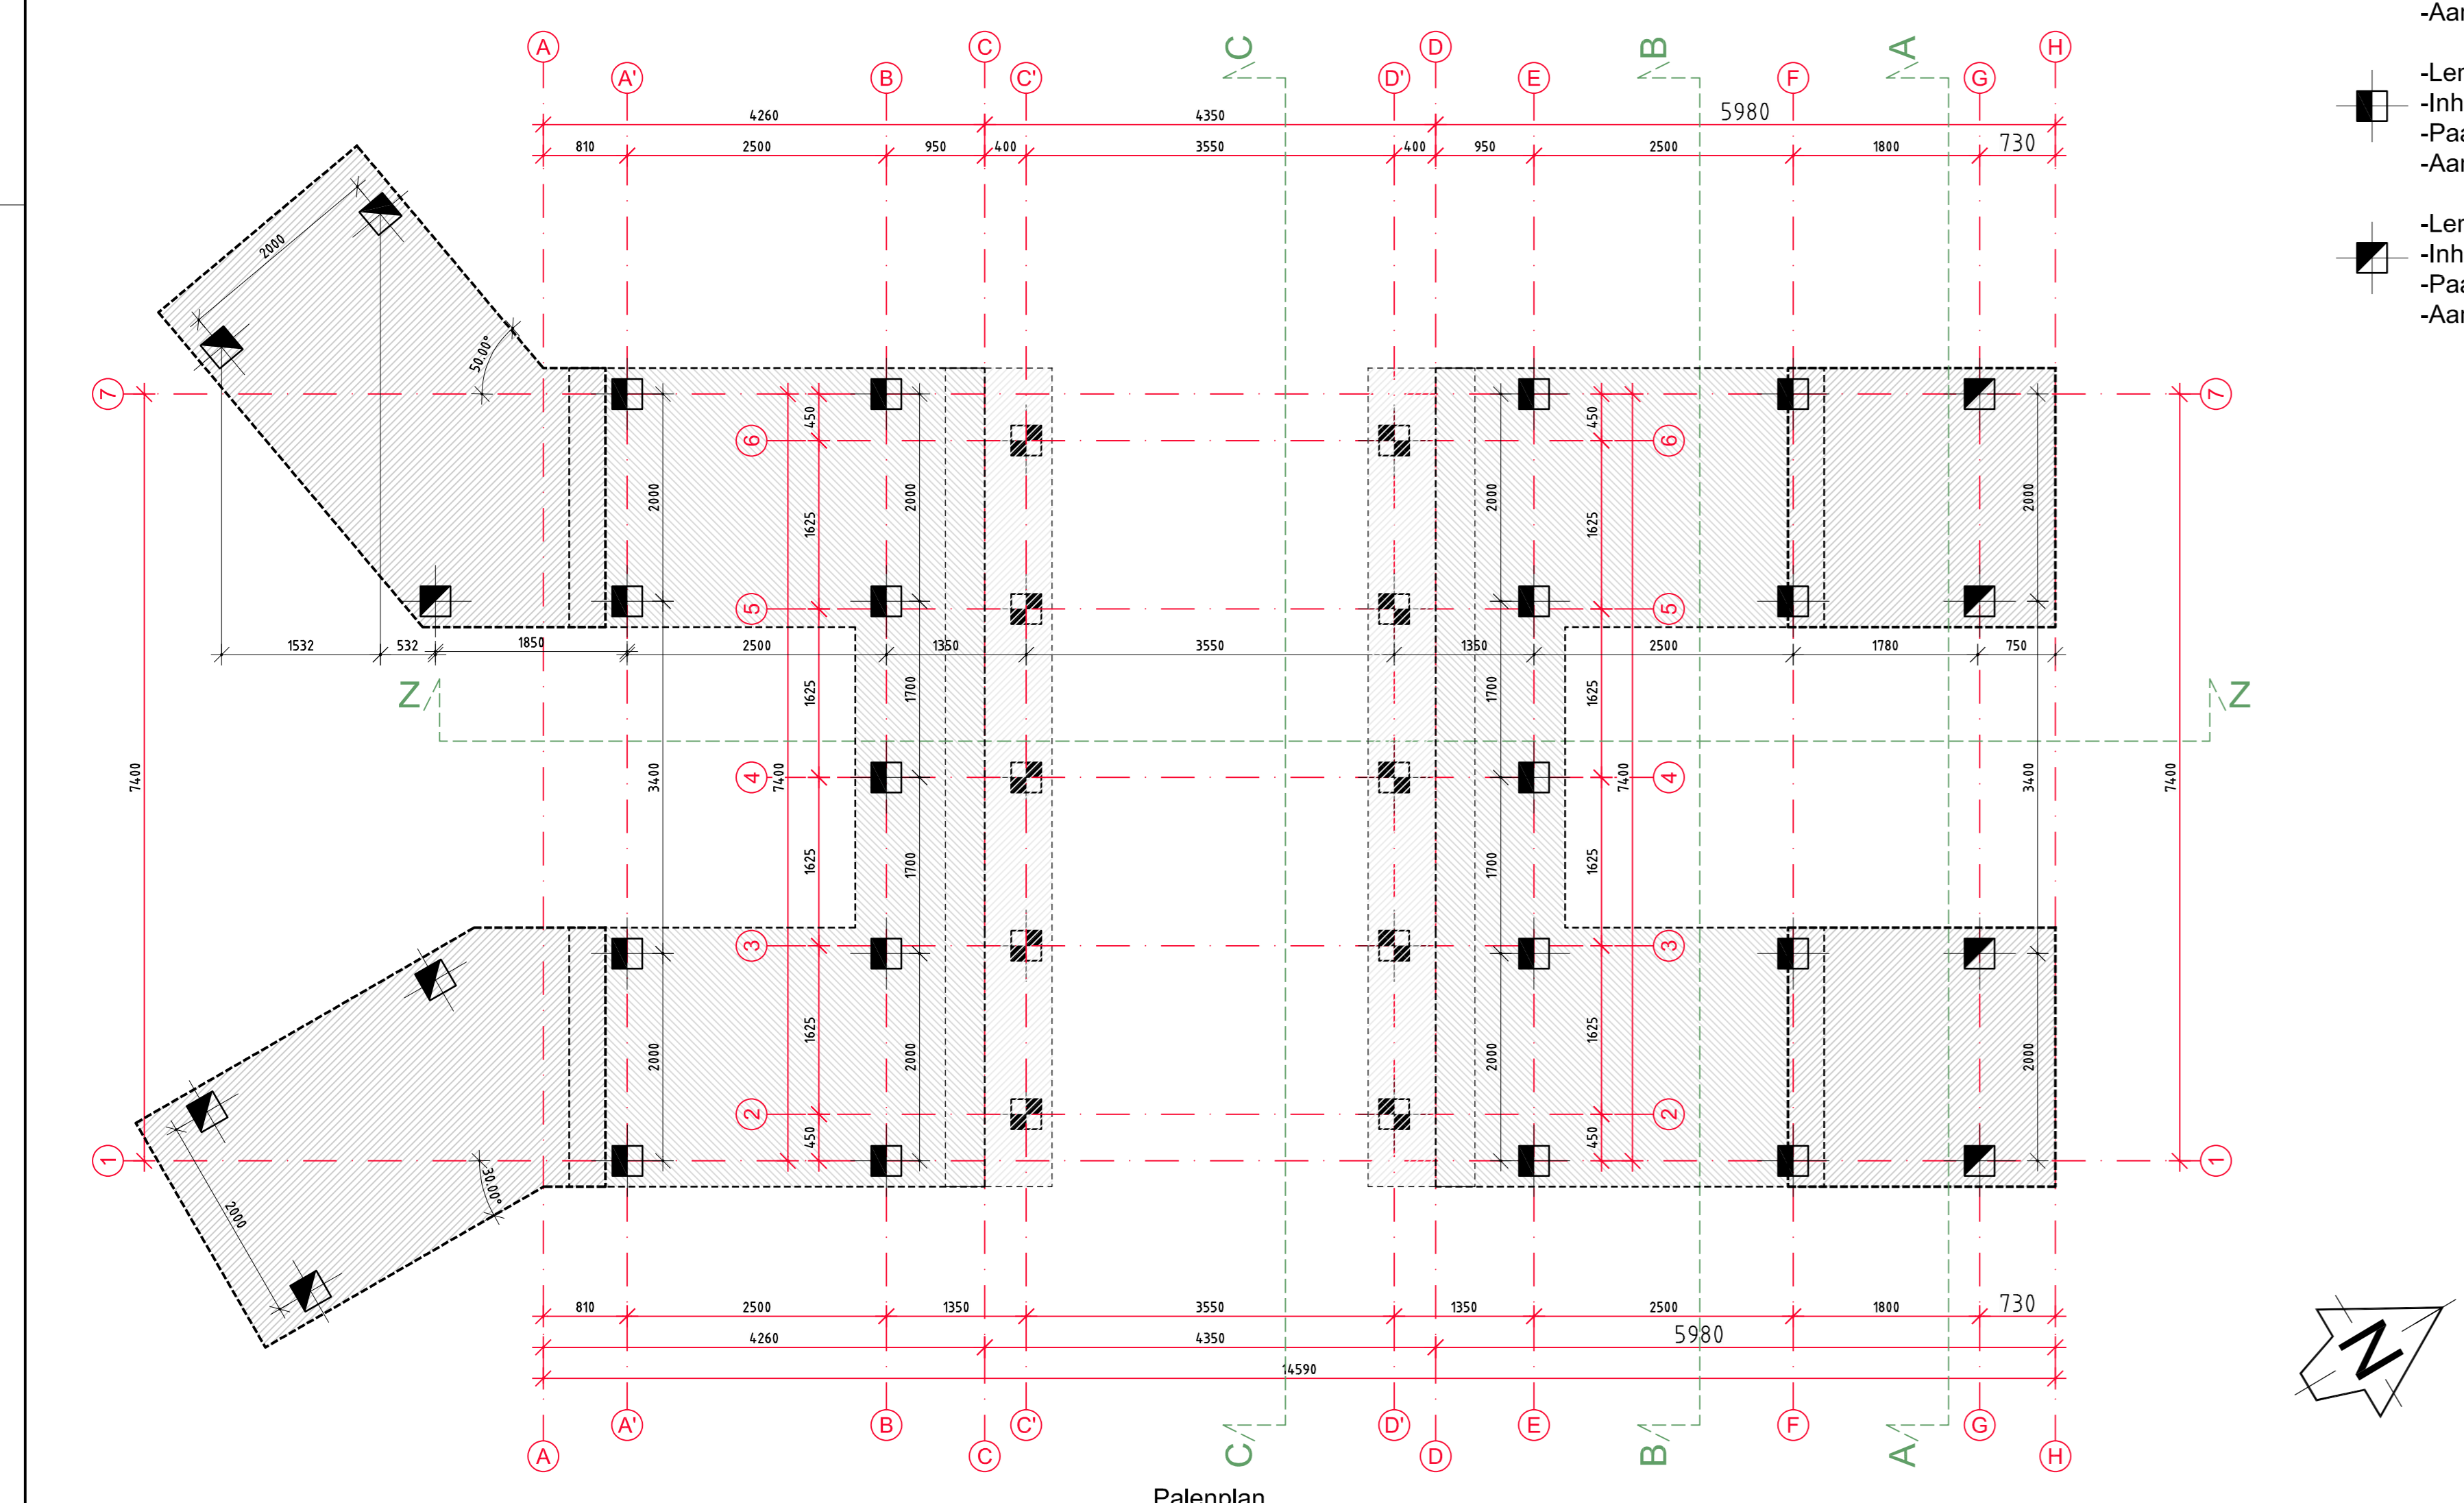


Palenplan


- Prefab betonnen heipalen:
 -Doorsnede 290x290mm
- Lengte 8,50 meter
 - Inheiveau 3,90-N.A.P.
 - Paalpunt 12,40-N.A.P.
 - Aantal 10
- Lengte 8,50 meter
 - Inheiveau 3,50-N.A.P.
 - Paalpunt 12,00-N.A.P.
 - Aantal 18
- Lengte 10 meter
 - Inheiveau 2,10-N.A.P.
 - Paalpunt 12,10-N.A.P.
 - Aantal 10

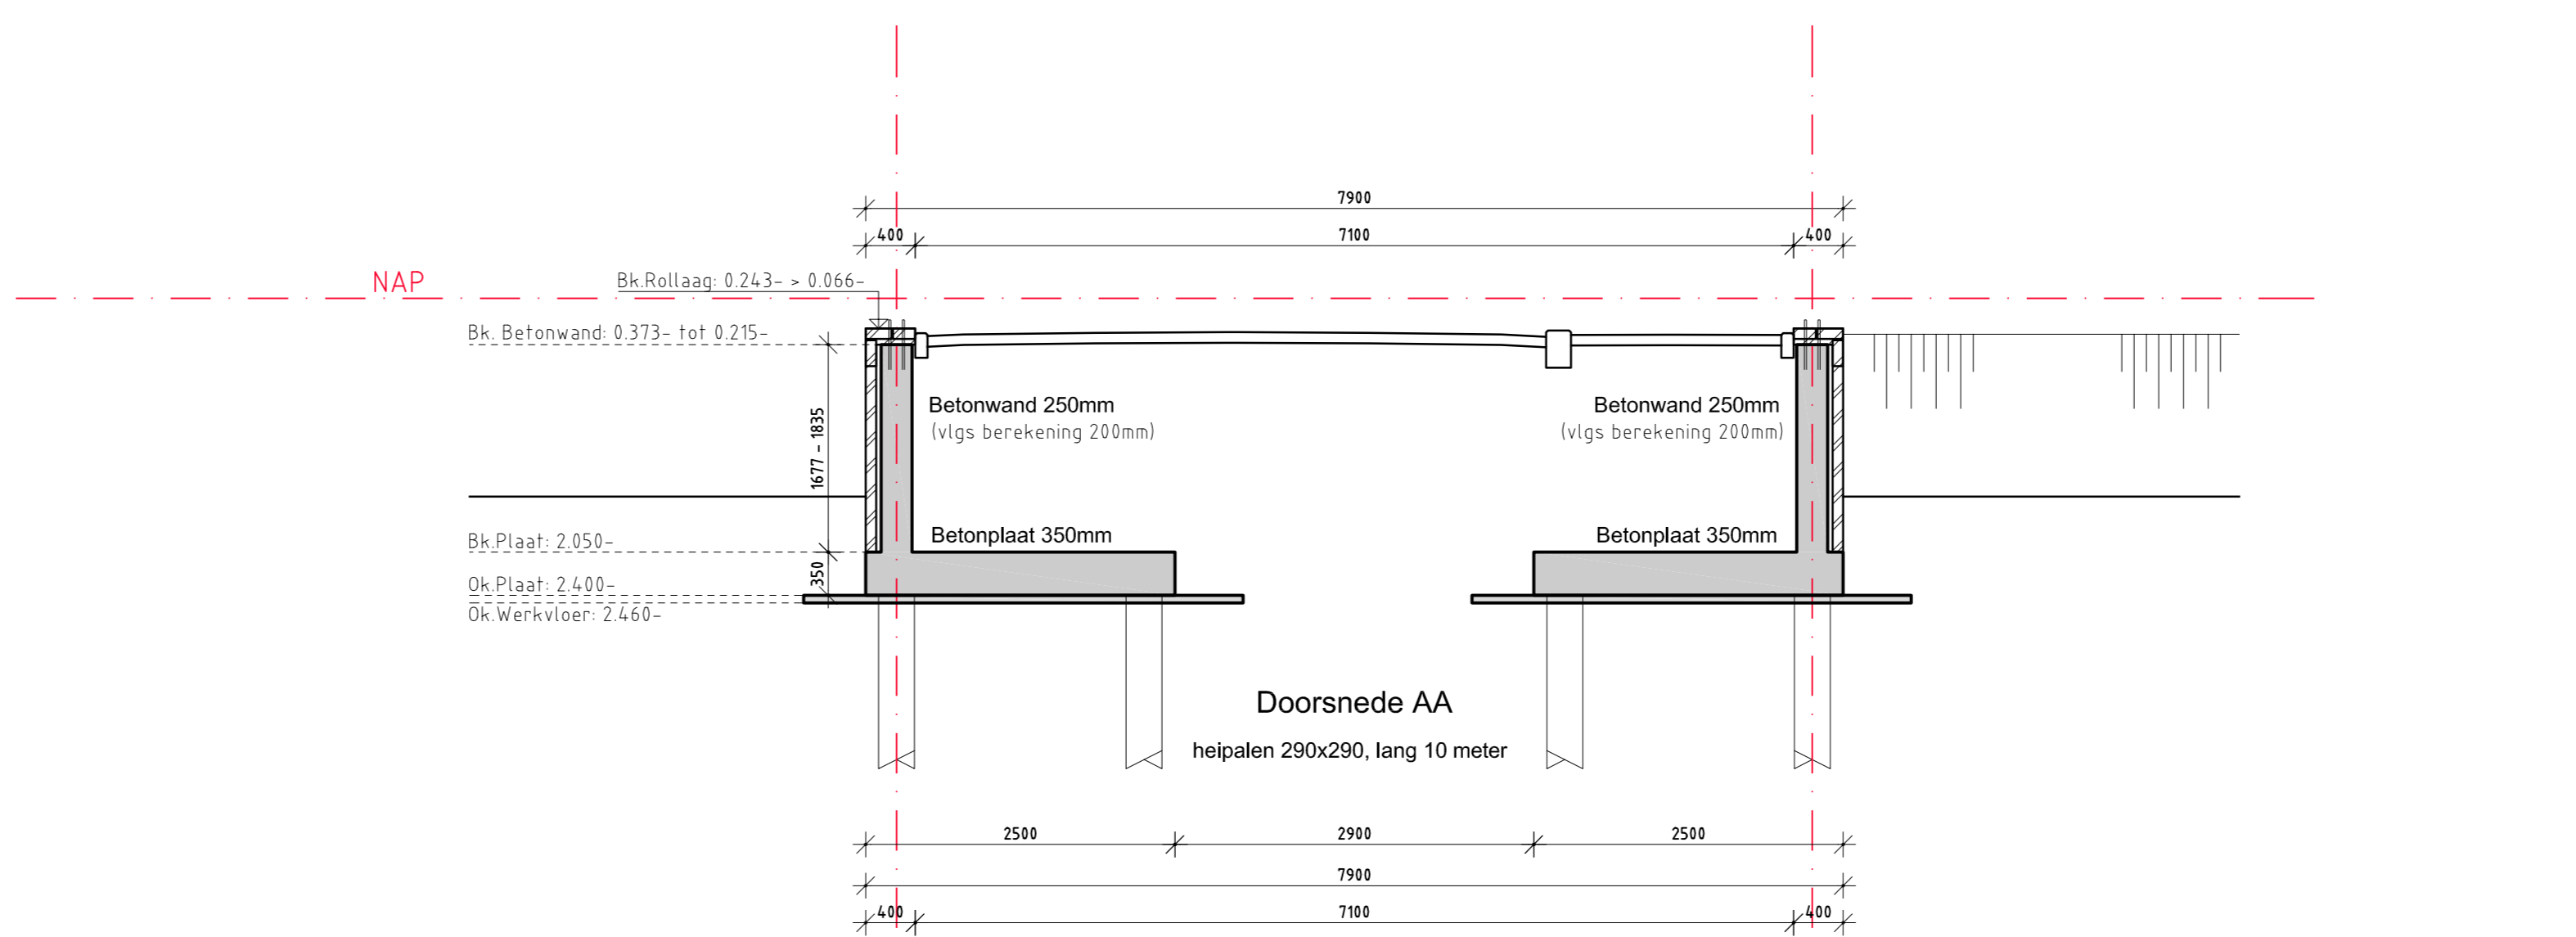


Doorsnede AA

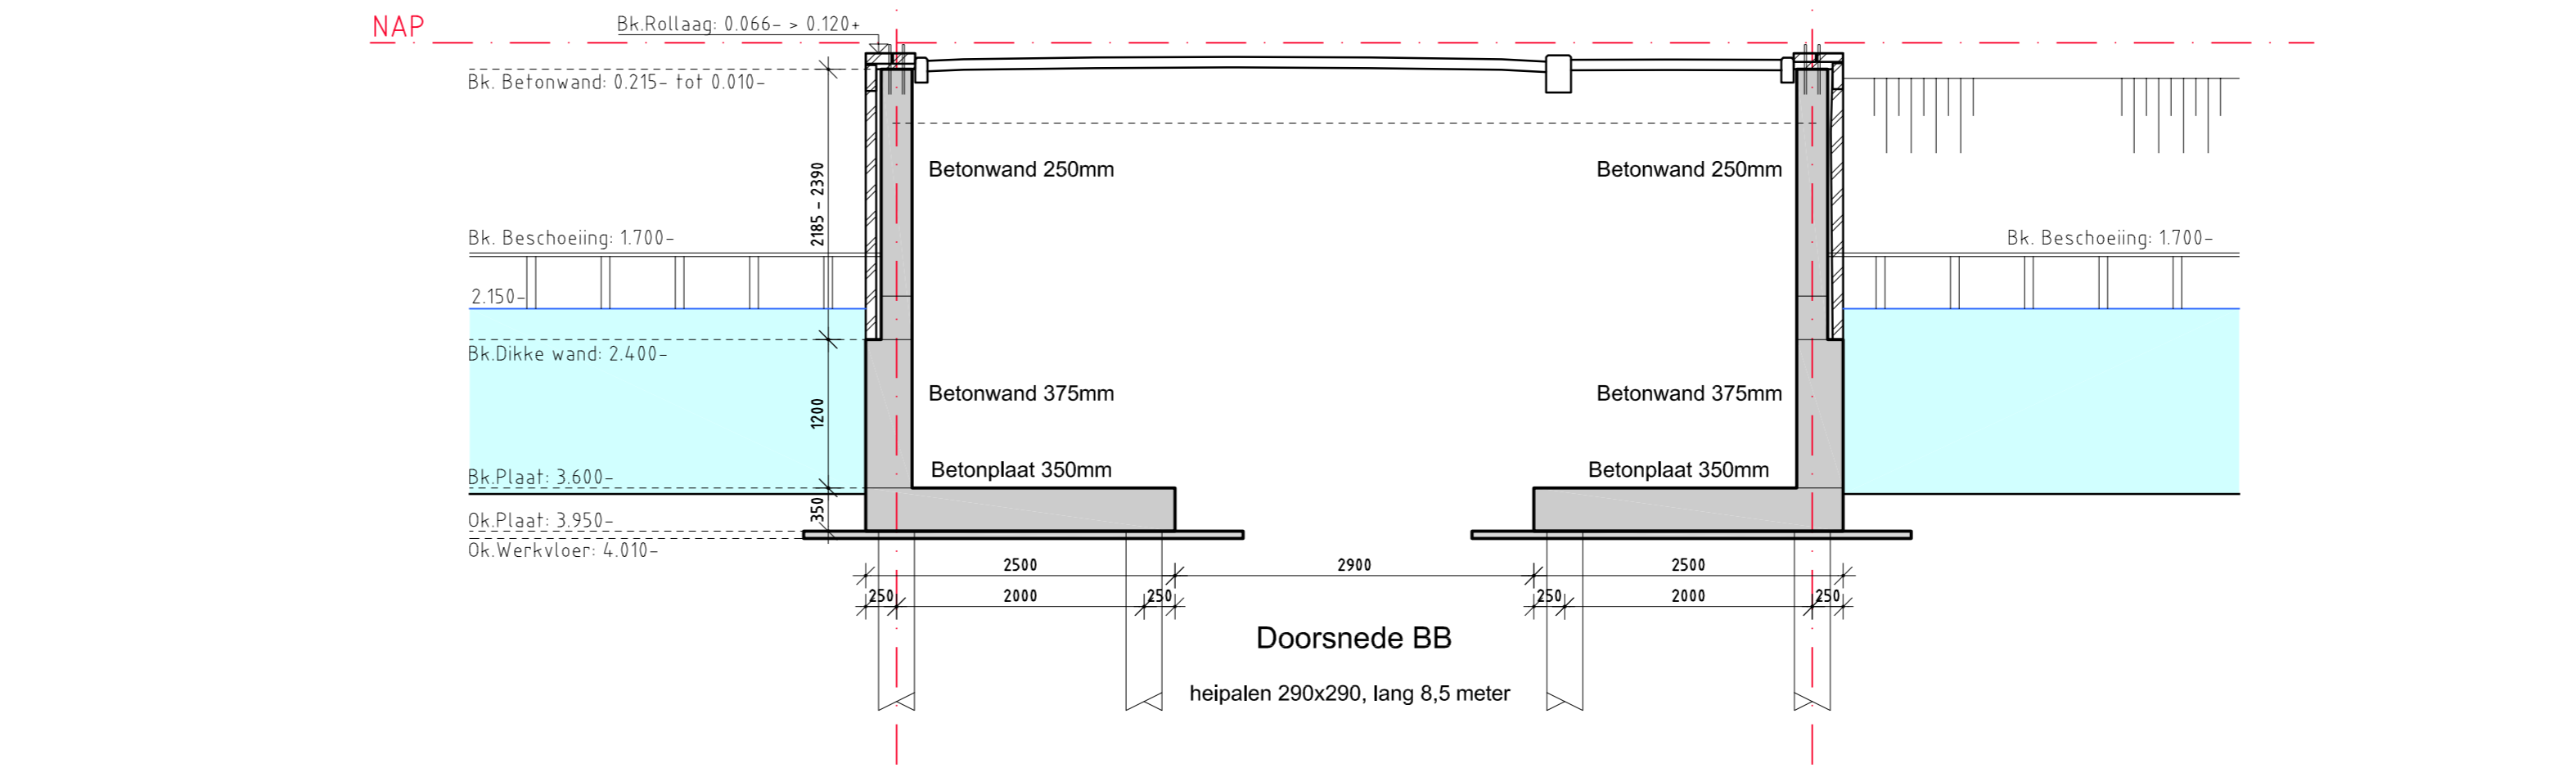


Doorsnede BB

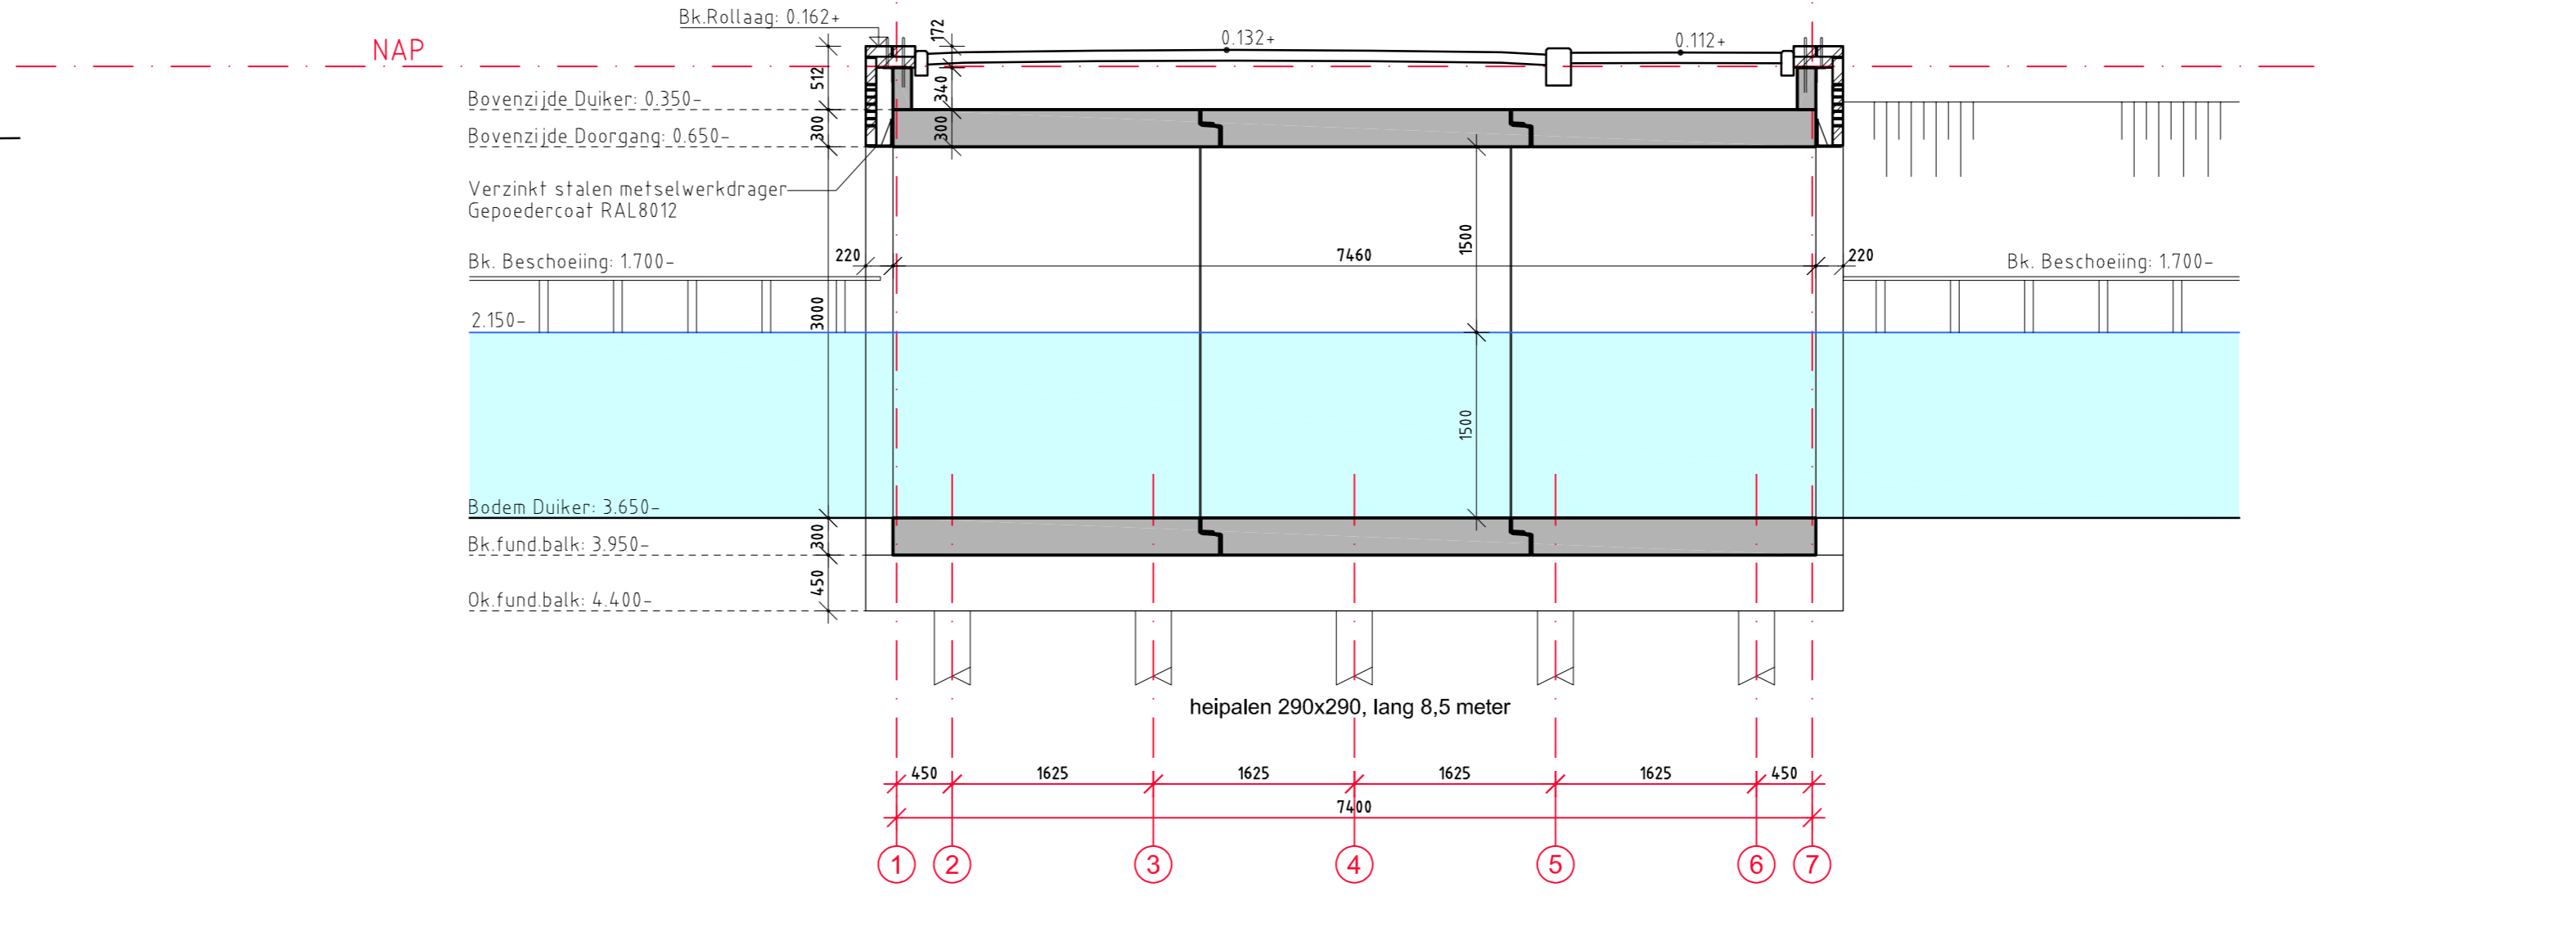

Doorsnede CC

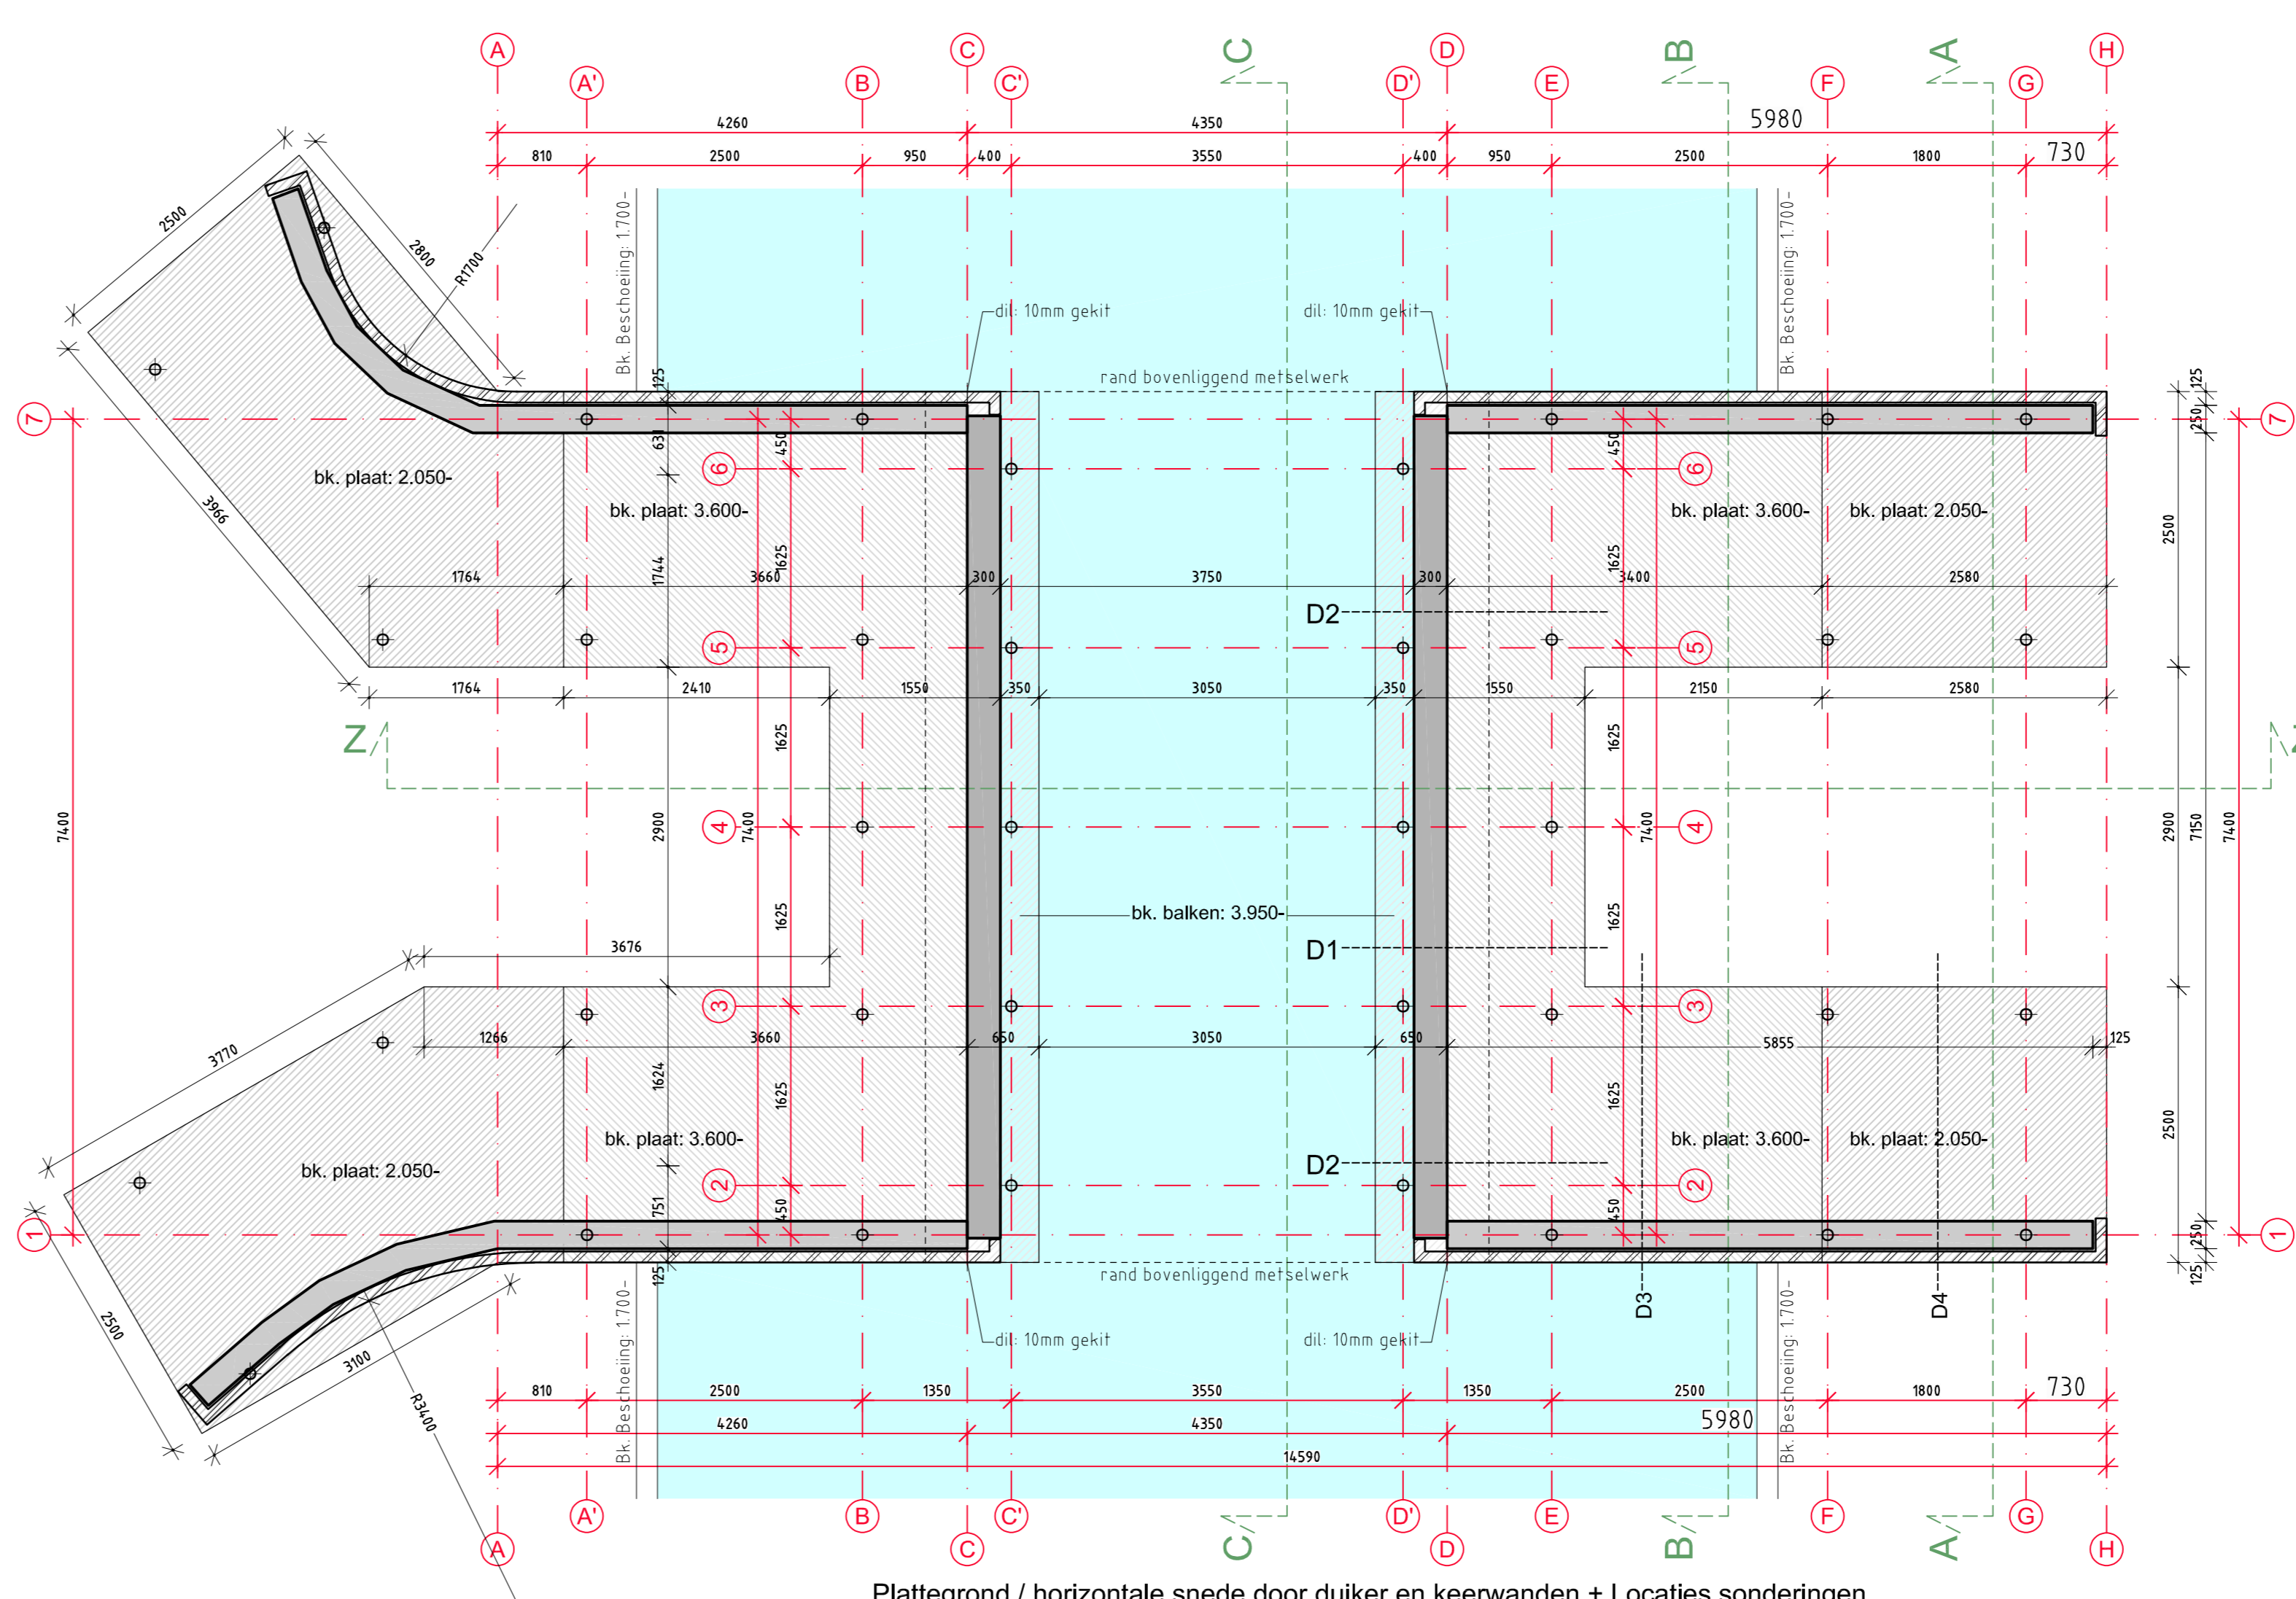

Plattegrond / horizontale snede door duiker en keerwanden + Locaties sonderingen

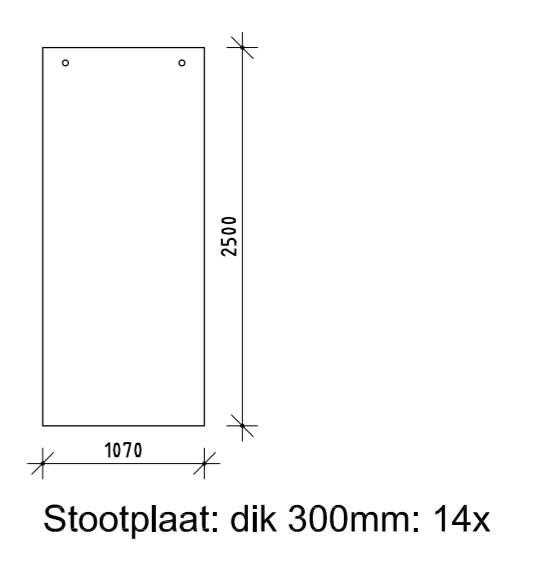

Stoolplaat: dik 300mm: 14x



voor
2 Duikerbruggen Weesperstuis
Duikerbrug 15

opdrachtgever
GEM Bloemendalerpolder C.V.

stadium
REVISIE

onderwerp bestek
Plattegronden en doorsneden

schaal 1:50	Account opdrachtgever:
formaat A0	
getekend PH	
datum 31-10-2022	
Revisiedatum	Firmaaantepijl
	Datum

werknnummer
210210

leveringsnummer
UO.D15.P

AS BUILT